

Legenda Impianto Irrigazione


- Tubo in Pead Pn 10 Ø 32
- Tubo in Pead Pn 10 Ø 60
- Impugnatura
- Raggio di azione irrigazione
- Prozetto con Elettrivazione
- Prozetto derivazioni laterali
- Tubo per Cavalletto Ø 90
- Prozetto con tabulato paragonoma

Legenda Zone Irrigazione

- ZONA 1 - irrigatori n° 10
- ZONA 2 - irrigatori n° 18
- ZONA 3 - tubo paccotolante NE
- ZONA 4 - irrigatori n° 12
- ZONA 5 - irrigatori n° 10
- ZONA 6 - irrigatori n° 13
- ZONA 7 - irrigatori n° 10
- ZONA 8 - irrigatori n° 12
- ZONA 9 - irrigatori n° 12
- ZONA 10 - irrigatori n° 13
- ZONA 11 - irrigatori n° 7
- ZONA 12 - irrigatori n° 7
- ZONA 13 - irrigatori n° 7
- ZONA 14 - irrigatori n° 12
- ZONA 15 - irrigatori n° 12
- ZONA 16 - irrigatori n° 12
- ZONA 17 - irrigatori n° 12
- ZONA 18 - irrigatori n° 10

BATTUTE ELETTROMETRICHE EFFETTUATE SULLE STRUTTURE PORTANTI DELLE OPERAZIONI POSIZIONAMENTO COSTRUTIVE

- 1) 300-450-480
- 2) 300-450-480
- 3) 300-450-510
- 4) 300-450-510
- 5) 480-520-520
- 6) 400-430-480
- 7) 400-390-430
- 8) 300-450-510
- 9) 300-450-510
- 10) 500-510-420

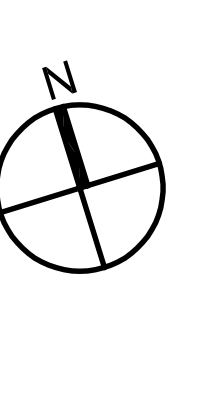

COMUNE DI BRESCIA

PIANO DI LOTTIZZAZIONE AT 50. Via Grandi

URBANIZZAZIONI PRIMARIE

URBANIZZAZIONI SECONDARIE

PLANIMETRIA AS-BUILT PORZIONE IMPIANTI GIÀ REALIZZATE E TRACCIATO IMPIANTI DA REALIZZARE

COME DA PROGETTO APPROVATO

14.06.2024

PROGETTAZIONE
Bertoni S.p.A.
Via P. B. Biondi, 11
37060 - S. Felice del Bianco (VI)
Cod. fiscale: 01562380289
I. ingegneri: G.L.

SCALE
1:200
1

PROGETTO
mod. A.1

LOTTO PER PARCHEGGIO PRIVATO ASSERVITO AD USO PUBBLICO

LOTTO AREA PRIVATA

LATO CON OPERE DA REALIZZARE

LATO CON OPERE GIÀ REALIZZATE

Via Brixia Zusta

Via A. Grandi

Via Caselle

Via A. Maestri

Via E. Roselli