
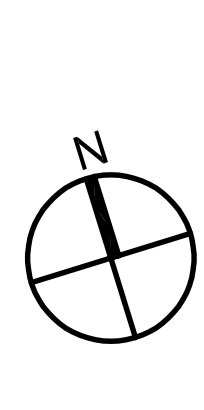


FORZIONE DI AREA urbanizzazioni primarie e secondarie) DA NON REALIZZARE. FATTA ESCLUSIONE PER I SOTTOSERVIZI NECESSARI PER IL COLLEGAMENTO CON LE ALTRE AREE (collegamento cabine elettriche, illuminazione, irrigazione, etc.)

- Legenda Impianto Irrigazione
- Legenda Zone Irrigazione

 

Comune di Brescia
 PIANO DI OTTOGGIOZIONE AT 50, Via Grandi
URBANIZZAZIONI PRIMARIE
URBANIZZAZIONI SECONDARIE
 PLANIMETRIA AS-BUILT PORZIONE IMPIANTI GIÀ
 REALIZZATE E TRACCIATO IMPIANTI DA REALIZZARE
 CON ESCLUSIONE DELLE AREE CONCORDATE

Comune di	Brescia
Provincia di	BRESCIA
data	14.06.2024
scale	1:200
numero	2
progetto	irrigazione


LOTTO PER PARCHEGGIO PRIVATO ASSERVITO AD USO PUBBLICO

LOTTO AREA PRIVATA

LATO CON OPERE DA REALIZZARE

LATO CON OPERE GIÀ REALIZZATE

Via Brixia Zusta

Via A. Grandi

Via Caselle

Via A. Maestri

Via E. Roselli